

STAROSTWO POWIATOWE W PRZOSZOWICACH
Wydział Geodezji, Katastru i Geodezji Inżynierskiej




2011-09-0-8
2011-09-0-8
2011-09-0-8

Z up. STAROSTY
mgr inż. Wojciech Ciatouttz
Geodeta Powiatowy

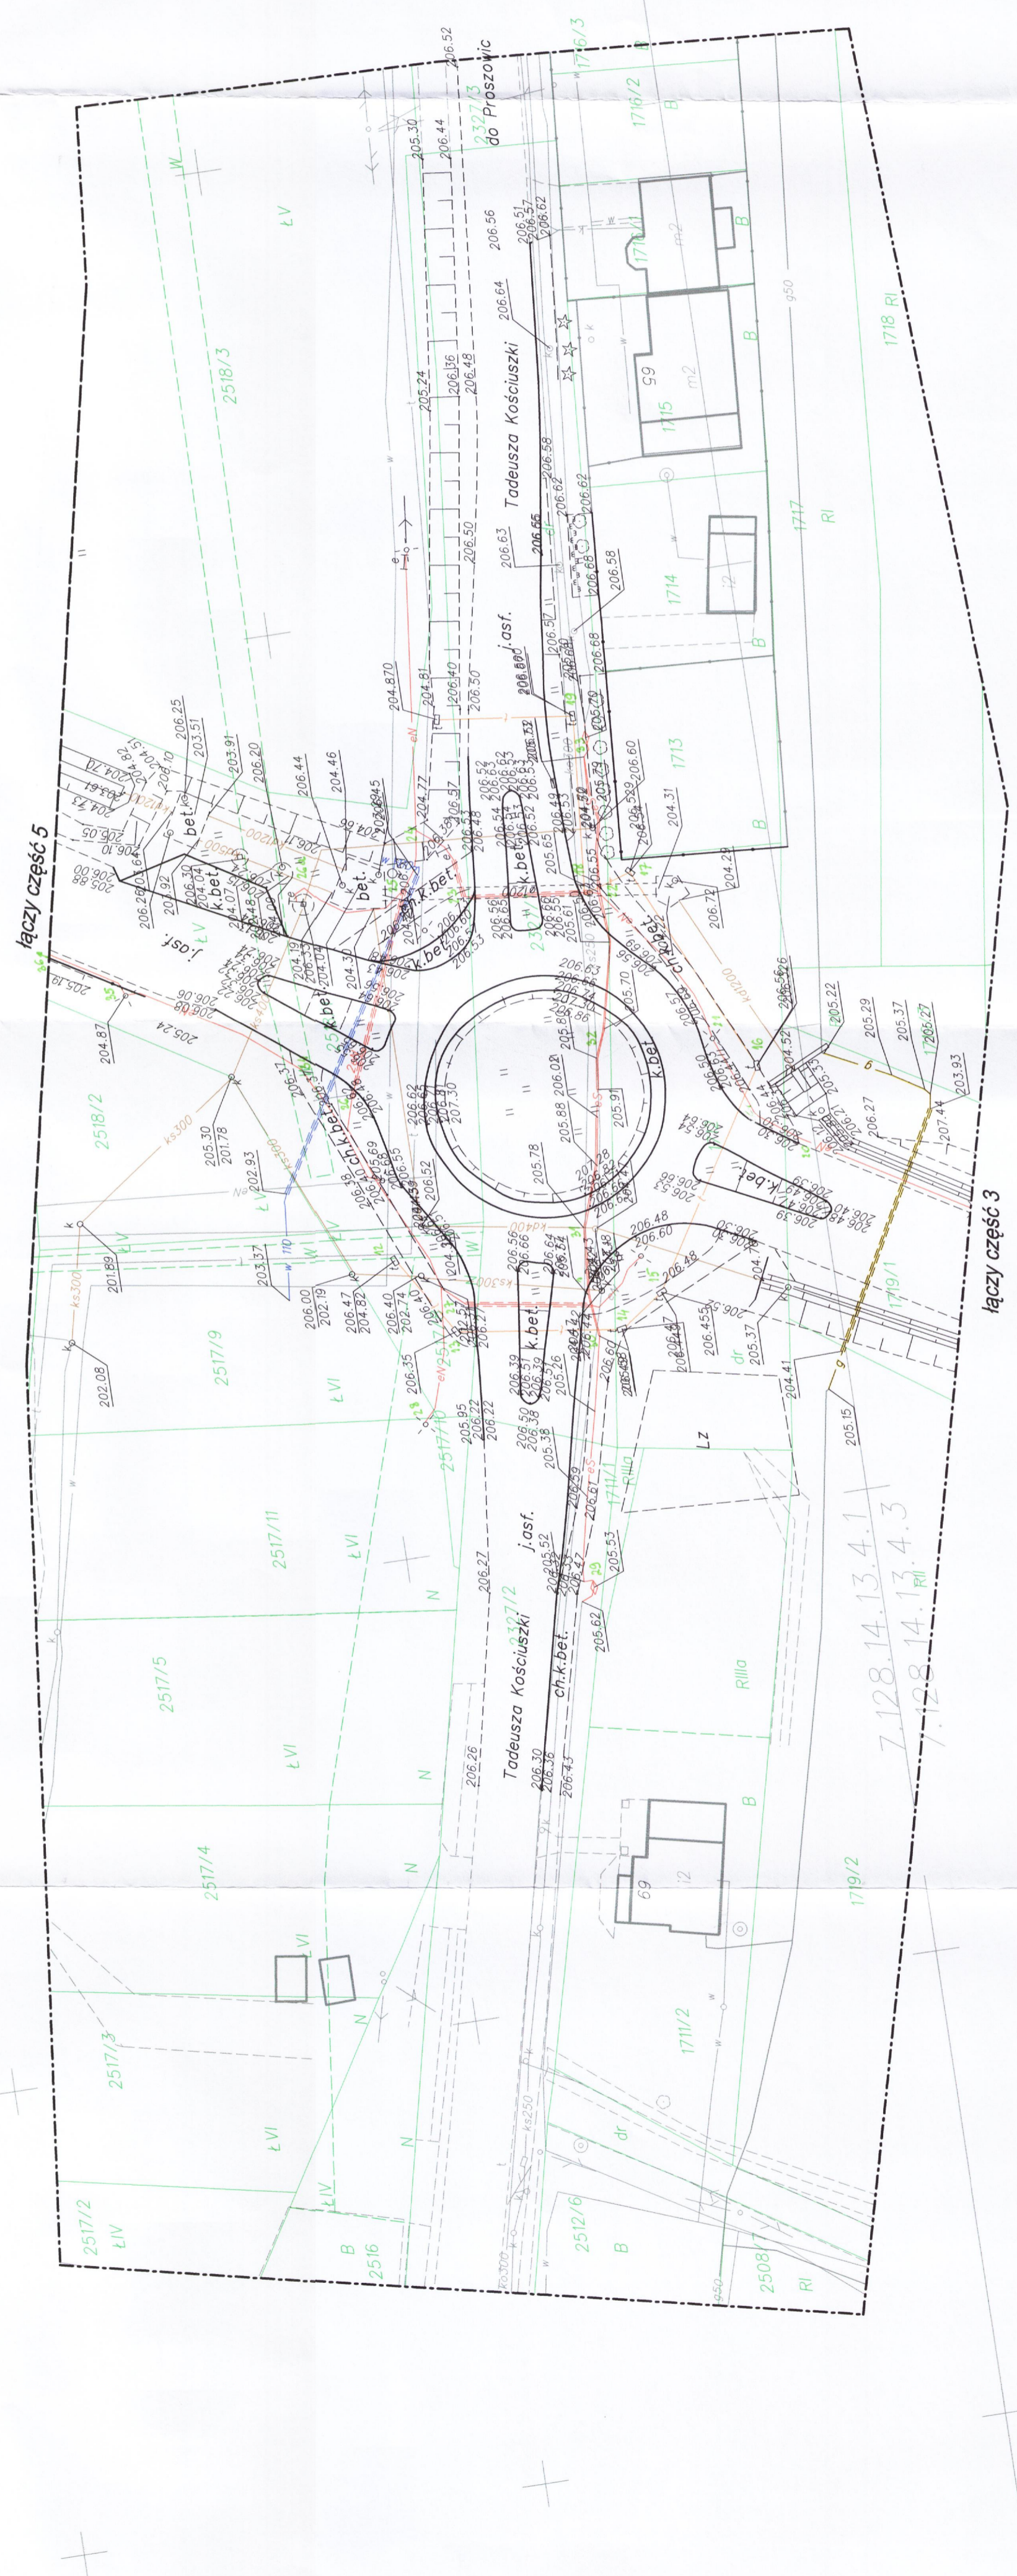

Realizacja obiektu zgodnie z projektem uzgodnionym przez Zespół Uzgodnienia Dokumentacji Projektowej
Nr 1643/07 z dn. 24.05.2007r.
Kraków, dn. 29.08.2011r.


OPTIMA BG
ul. Stocznyców 3
tel. (448) 12 410 11 50, 12 410 11 51
fax (448) 12 410 11 51, 12 410 11 52
www.optimabg.pl, biuro@optimabg.pl


Realizacja obiektu zgodnie z projektem uzgodnionym przez Zespół Uzgodnienia Dokumentacji Projektowej
Nr 125/09 z dn. 23.07.2009r.
Kraków, dn. 29.08.2011r.

OPTIMA BG
ul. Stocznyców 3
tel. (448) 12 410 11 50, 12 410 11 51
fax (448) 12 410 11 51, 12 410 11 52
www.optimabg.pl, biuro@optimabg.pl

Realizacja obiektu zgodnie z projektem uzgodnionym przez Zespół Uzgodnienia Dokumentacji Projektowej
Nr 125/09 z dn. 23.07.2009r.
Kraków, dn. 29.08.2011r.

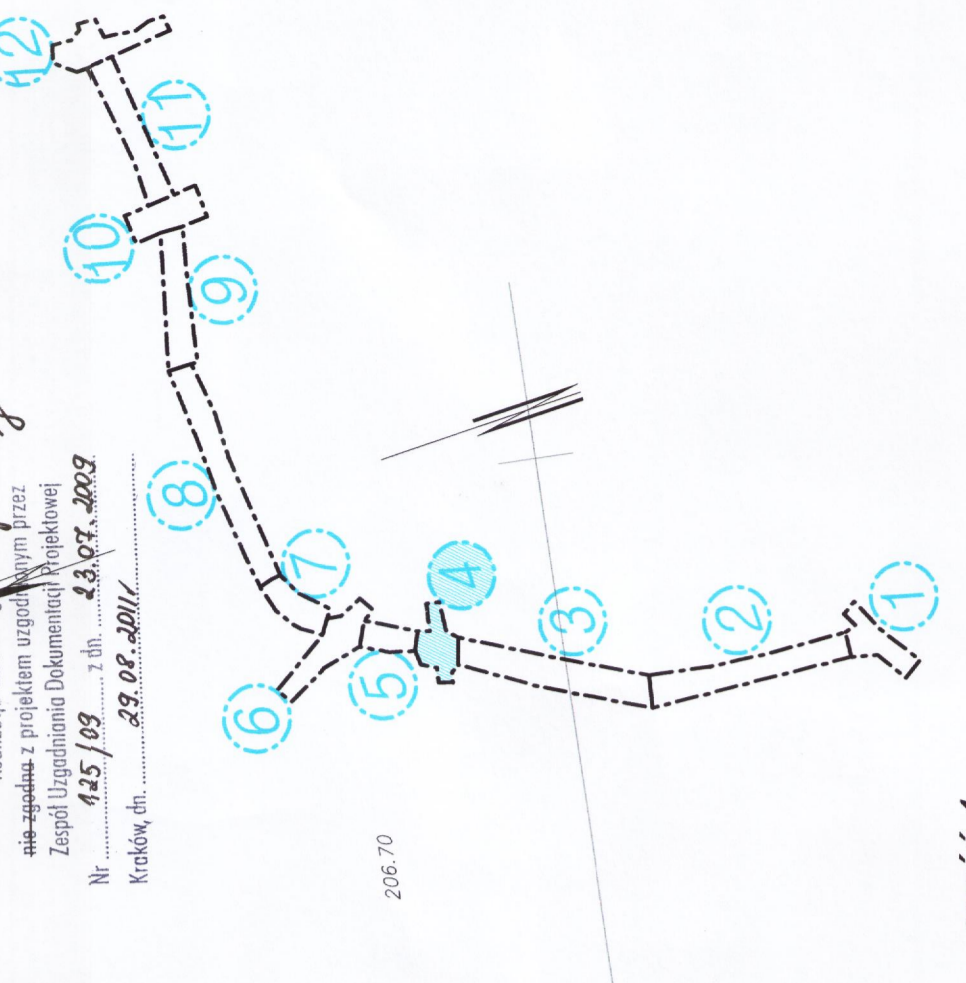

część 4

OPTIMA BG 30-709 Kraków, ul. Stocznyców 3	
Mapa inwentaryzacji powykonawczej inf. drogowej i sieci uzbr. terenu Skala 1:500	
Nr zlec.	1417
Obiekt:	Obwodnica Proszowic
miasto: Proszowice gmina: Proszowice	

Układ poziomy: 2000/21
Układ pionowy: Kronstadt
Wykonat dnia 29.08.2011r.

