



**STAROSTWO POWIATOWE W PROSZOWICACH**  
Wydział Geodezji, Katastru i Gospodarki Mierochomości  
Wyeksponowane na niniejszej mapie sieci uzbrojenia  
łazienego zostały zrewidencjonowane, a dokumenty  
powstałe w wyniku inwentaryzacji, przyjęto do  
państwowego zasobu geodezyjnego i kartograficznego  
w dniu: **2011-09-08** zrewidencjonowano  
pod nr **2011-09-08** Słuzbowo uzbrojenia  
zrealizowana została zgodnie z lokalizacją  
uzgodnioną w opinii zespołu, Uzgodnienia  
dokumentacji, Projektowej Nr **1043/07**  
z dnia **2011-09-08** (miejscowość i data)

**STAROSTWO POWIATOWE W PROSZOWICACH**  
Wydział Geodezji, Katastru i Gospodarki Mierochomości  
Wyeksponowane na niniejszej mapie obiekty  
budowlane zostały zrewidencjonowane,  
a dokumenty powstałe w wyniku  
inwentaryzacji, przyjęto do państwowego  
zasobu geodezyjnego i kartograficznego  
w dniu: **2011-09-08**  
zrewidencjonowano pod nr  
**2011-09-08** (miejscowość i data)

Z up. STAROSTY  
**mgr inż. Wojciech Chwałowicz**  
Geodeta Powiatowy

**OPTIMA BG**  
ul. Stoczniewców 3  
30-709 KRAKÓW  
tel. (+48) 12 410 11 51, 12 410 11 51  
fax (+48) 12 410 11 51, 12 410 11 51  
NIP 867-166-93-78, REGON 356575192  
www.optimabg.pl; biuro@optimabg.pl

Rewizyjny obiekt zgodny z projektem  
i projektem uzgodnionym przez  
Zespół Uzgodnienia Dokumentacji Projektowej  
Nr **1043/07** z dn. **24.05.2007r.**  
Kraków, dn. **29.08.2011r.**  
**Odiamu: niepodane: 35+37,38**

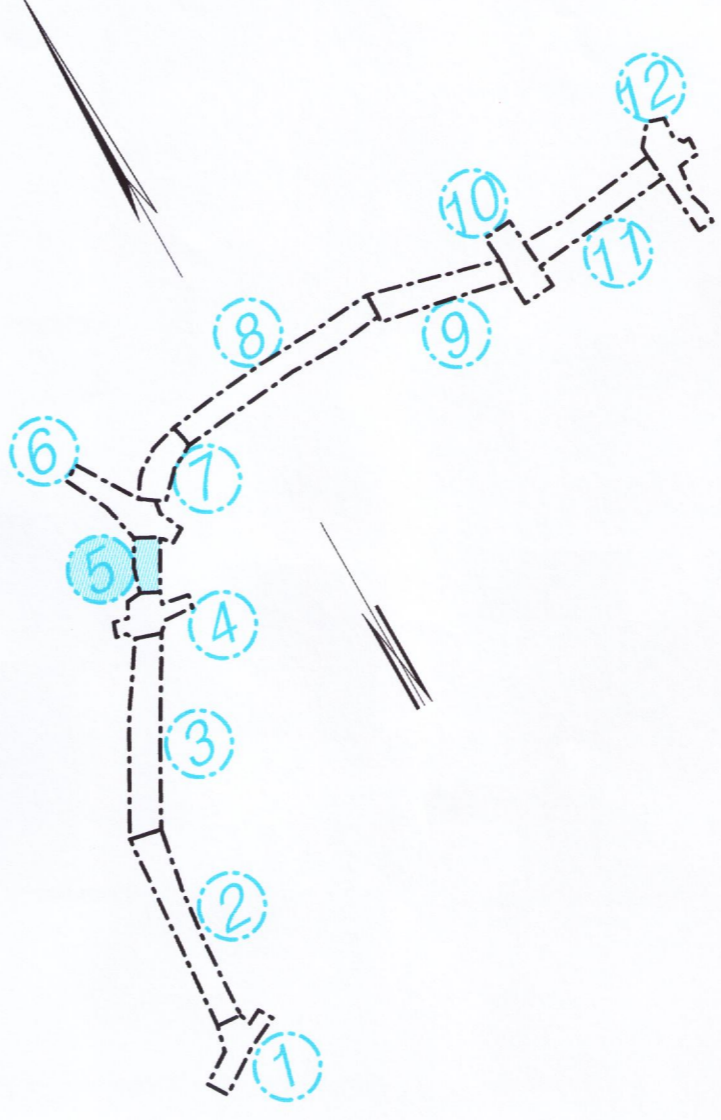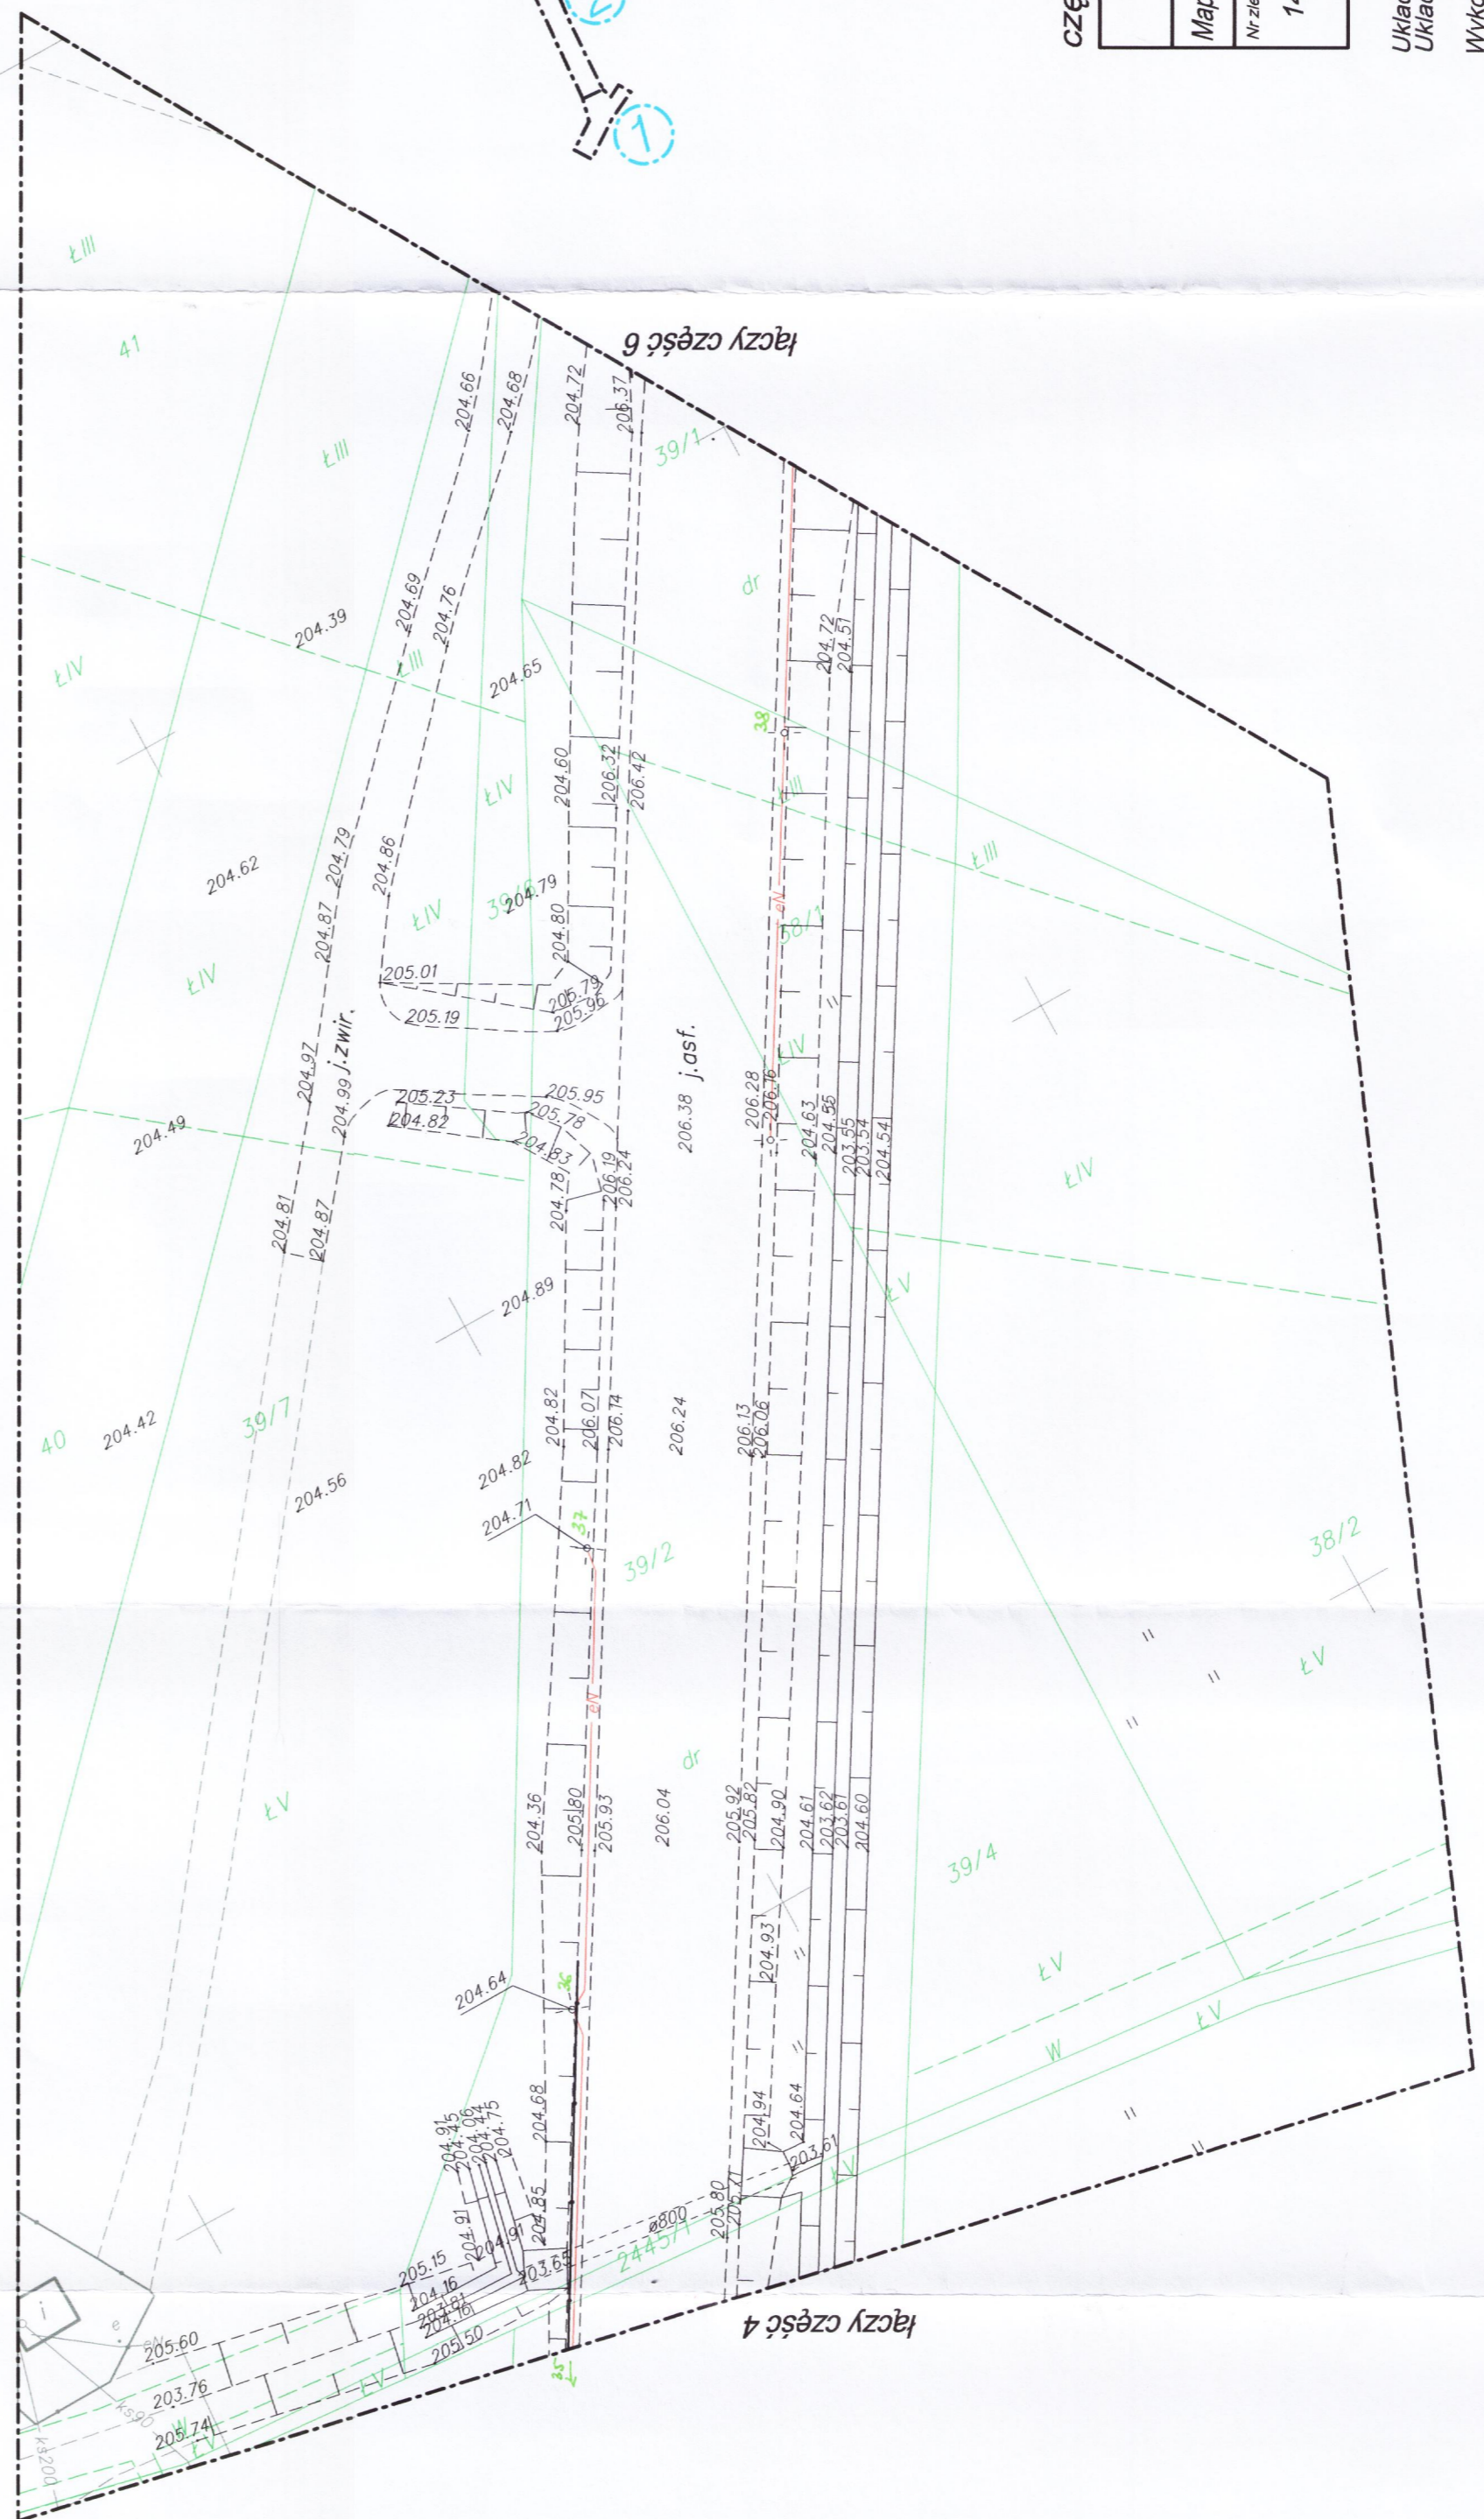

część 5

<b>OPTIMA BG</b>	
30-709 Kraków, ul. Stoczniewców 3	
Mapa inwentaryzacji powykonawczej inifr. drogowej i sieci uzbr. terenu Skala 1:500	
Nr zlec.	1417
Obiekt:	Obwodnica Proszowic
miasto: Proszowice gmina: Proszowice	

Układ poziomy: 2000/21  
Układ pionowy: Kronstadt  
Wykonał dnia **29.08.2011r.**

