STAROSTWO POWIATOWE W PROSZOWICACH
Wydział Geodezji, Katastru i Gospodarki Nieruchomościami
Wykonane na niniejszej mapie sieci uzbrojenia terenu zostały zinwentaryzowane, a dokumenty powstałe w wyniku inwentaryzacji przyjęte do państwowego zasobu geodezyjnego i kartograficznego w dniu 2011 -09- 08 i zaewidencjonowano pod nr 3237-ING/2011. Sieć uzbrojenia terenu zlokalizowana została zgodnie/niezgodnie z lokalizacją uzgodnioną w opinii Zespołu Uzgadniania Dokumentacji Projektowej Nr 1643/07 z dnia 24.05.2007
2011 -09- 08 (miejscowość i data) (imię i nazwisko, podpis, stanowisko służbowe osoby upoważnionej)

STAROSTWO POWIATOWE W PROSZOWICACH
Wydział Geodezji, Katastru i Gospodarki Nieruchomościami
Wykonane na niniejszej mapie obiekty budowlane zostały zinwentaryzowane, a dokumenty powstałe w wyniku inwentaryzacji przyjęto do państwowego zasobu geodezyjnego i kartograficznego w dniu
2011 -09- 08
zaewidencjonowano pod nr 3237-ING/2011
2011 -09- 08 (miejscowość i data) (imię i nazwisko, podpis, stanowisko służbowe osoby upoważnionej)
Z-ca STAROSTY
mgr inż. Wojciech Ciesłowicz
Geodeta Powiatowy

Realizacja obiektu zgodna ~~nie zgodna~~ z projektem uzgodnionym przez Zespół Uzgadniania Dokumentacji Projektowej
Nr 1643/07 z dn. 24.05.2007.
Kraków, dn. 29.08.2011 r.
Odmienności miejscowe (energetyka): 70+75, 76+22

OPTIMA BG
ul. Stoczniowców 3
30-709 KRAKÓW
tel. (+48) 12 410 11 50, 12 410 11 51
fax (+48) 12 410 11 52
NIP 867-166-93-78, REGON 356575595
www.optimabg.pl, biuro@optimabg.pl

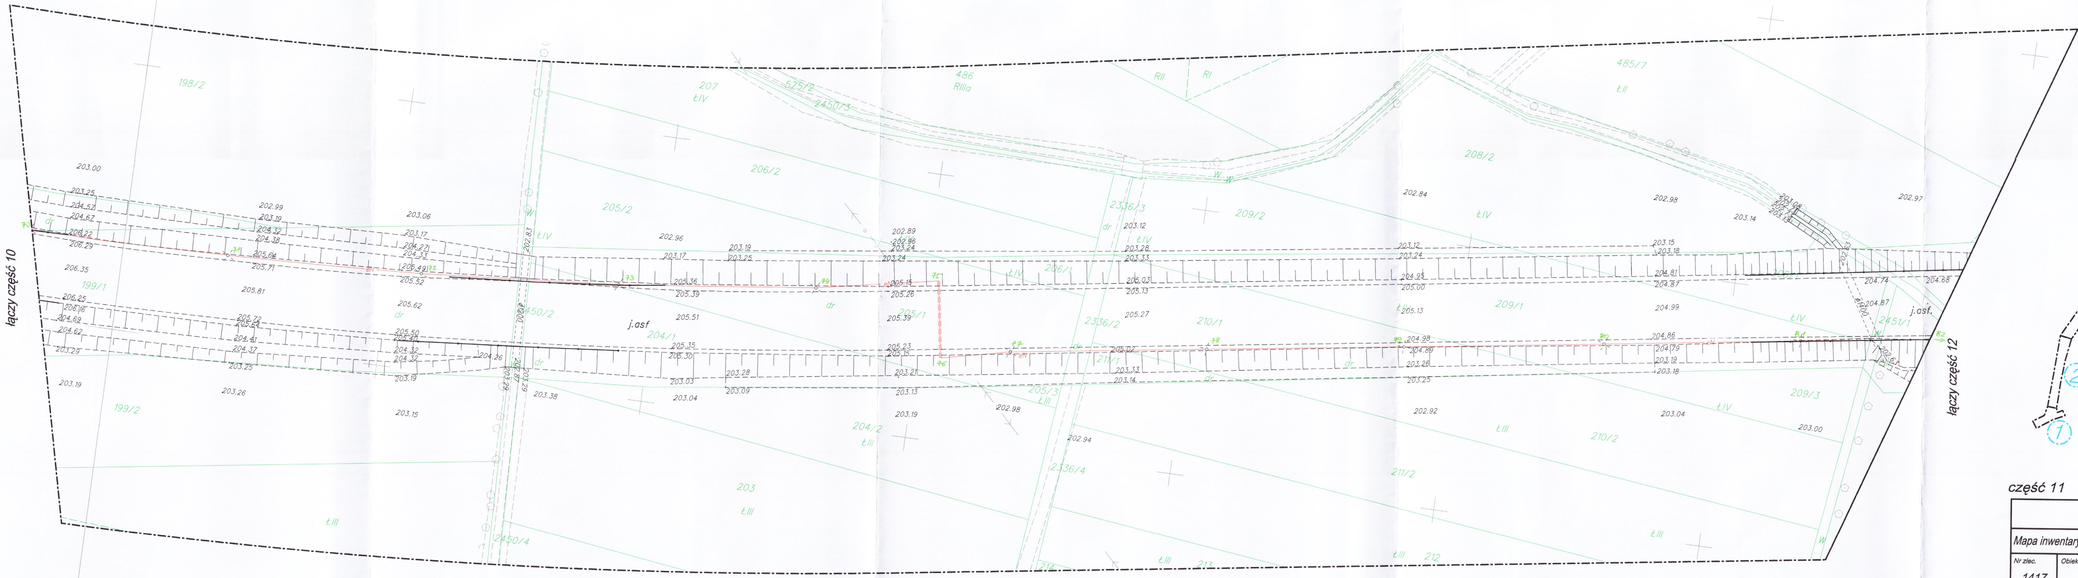

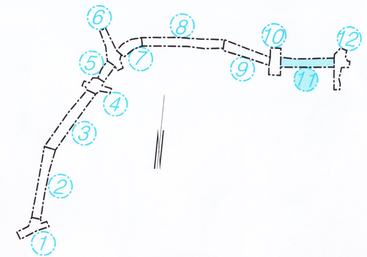

część 11

OPTIMA BG 30-709 Kraków, ul. Stoczniowców 3		
Mapa inwentaryzacji powykonawczej infr. drogowej i sieci uzbr. terenu Skala 1:500		
Nr zlec. 1417	Obiekt: Obwodnica Proszowic	miasto: Proszowice gmina: Proszowice

Układ poziomy: 2000/21
Układ pionowy : Kronsztad

Wykonał dnia 29.08.2011

OPTIMA
mgr inż. Rafał Wocławek
Geodeta uprawniony nr 12279