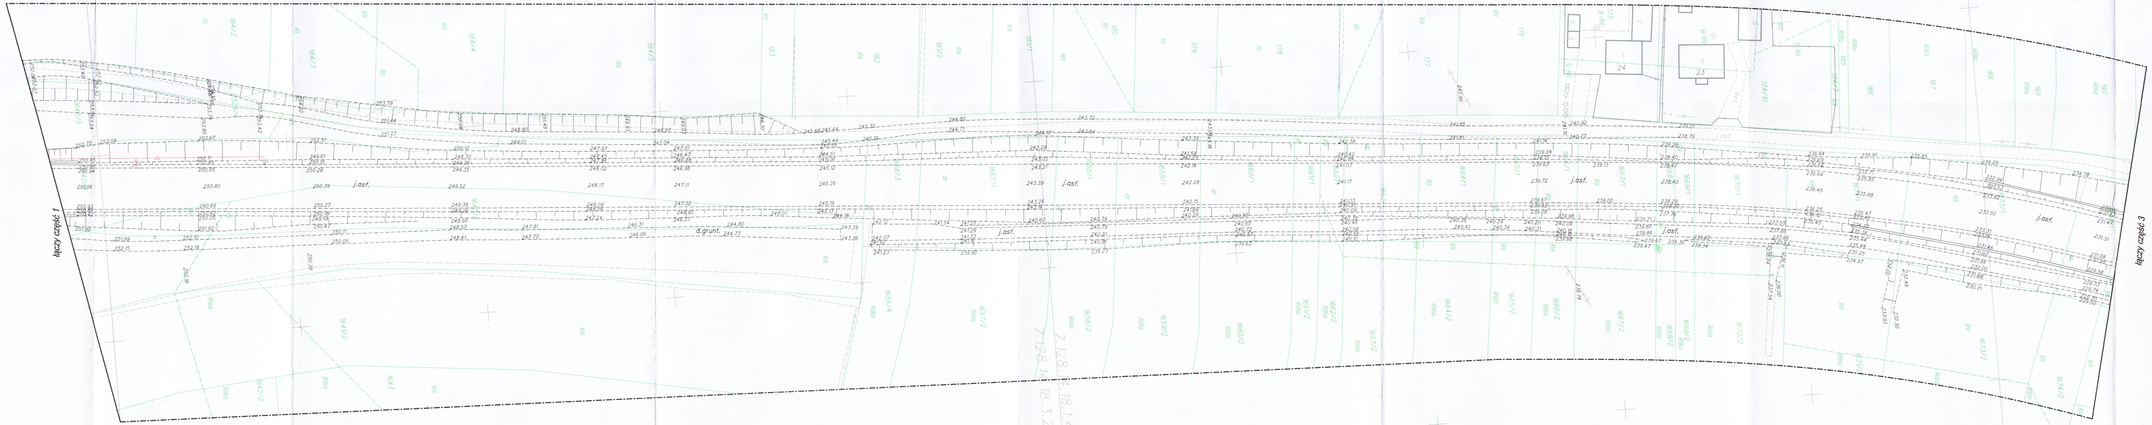

STAROSTWO POWIATOWE W PROSZOWICACH
Wydział Geodezji, Katastru i Gospodarki Nieruchomościami
Wyłączone na mapie zasadniczej mapy sieci uzbrojenia terenu zostały zinwentaryzowane, a dokumenty powykonawcze w ramach inwentaryzacji przyjęte do państwowego zasobu geodezyjnego i kartograficznego
2011-09-08
Wyłączone na mapie zasadniczej mapy sieci uzbrojenia terenu zostały zinwentaryzowane, a dokumenty powykonawcze zostały przyjęte do państwowego zasobu geodezyjnego i kartograficznego w ogólnym zasobie geodezyjno-kartograficznym dokumentacji pod nr 1417/2011
2011-09-08
(pieczęć i podpis osoby uprawnionej do wykonywania prac geodezyjnych i kartograficznych)

STAROSTWO POWIATOWE W PROSZOWICACH
Wydział Geodezji, Katastru i Gospodarki Nieruchomościami
Wyłączone na mapie zasadniczej mapy sieci uzbrojenia terenu zostały zinwentaryzowane, a dokumenty powykonawcze zostały przyjęte do państwowego zasobu geodezyjnego i kartograficznego w dniu
2011-09-08
zarejestrowane pod nr 1417/2011
2011-09-08
(pieczęć i podpis osoby uprawnionej do wykonywania prac geodezyjnych i kartograficznych)

mgr inż. Wojciech Ciołkowicz
Geodeta Powiatowy

Realizacja obsługi ogólnej: energetyka
~~zgodnie~~ z projektem urządzeniowym przez
Zespół Urządzeniowo Dokumentacyjny Projektowej
w Krakowie z dn. 24.08.2011r.
Kraków, dn. 29.08.2011

OPTIMA BG
ul. Stoczniowców 3
30-709 KRAKÓW
tel. (+48) 12 416 11 55, 12 416 11 33
fax (+48) 12 416 11 66, 12 416 11 11
NIP 867-166-03-26, REGON 356573199
www.optimabg.pl biuro@optimabg.pl

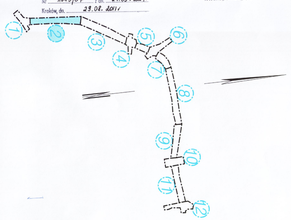

część 2

OPTIMA BG 30-709 Kraków, ul. Stoczniowców 3		
Mapa inwentaryzacji powykonawczej infr. drogowej i sieci uzbr. terenu Skala 1:500		
Nr zlec. 1417	Obiekt: Obwodnica Proszowic	miasto: Proszowice gmina: Proszowice
		Zgodne z terenem na dzień: 2.07.2010 r.

Układ poziomy: 2000/21
Układ pionowy : Kronstad

Wykonał dnia : 29.08.2011

OPTIMA
mgr inż. Rafał Stoczkiewicz
Geodeta uprawniony nr 01208