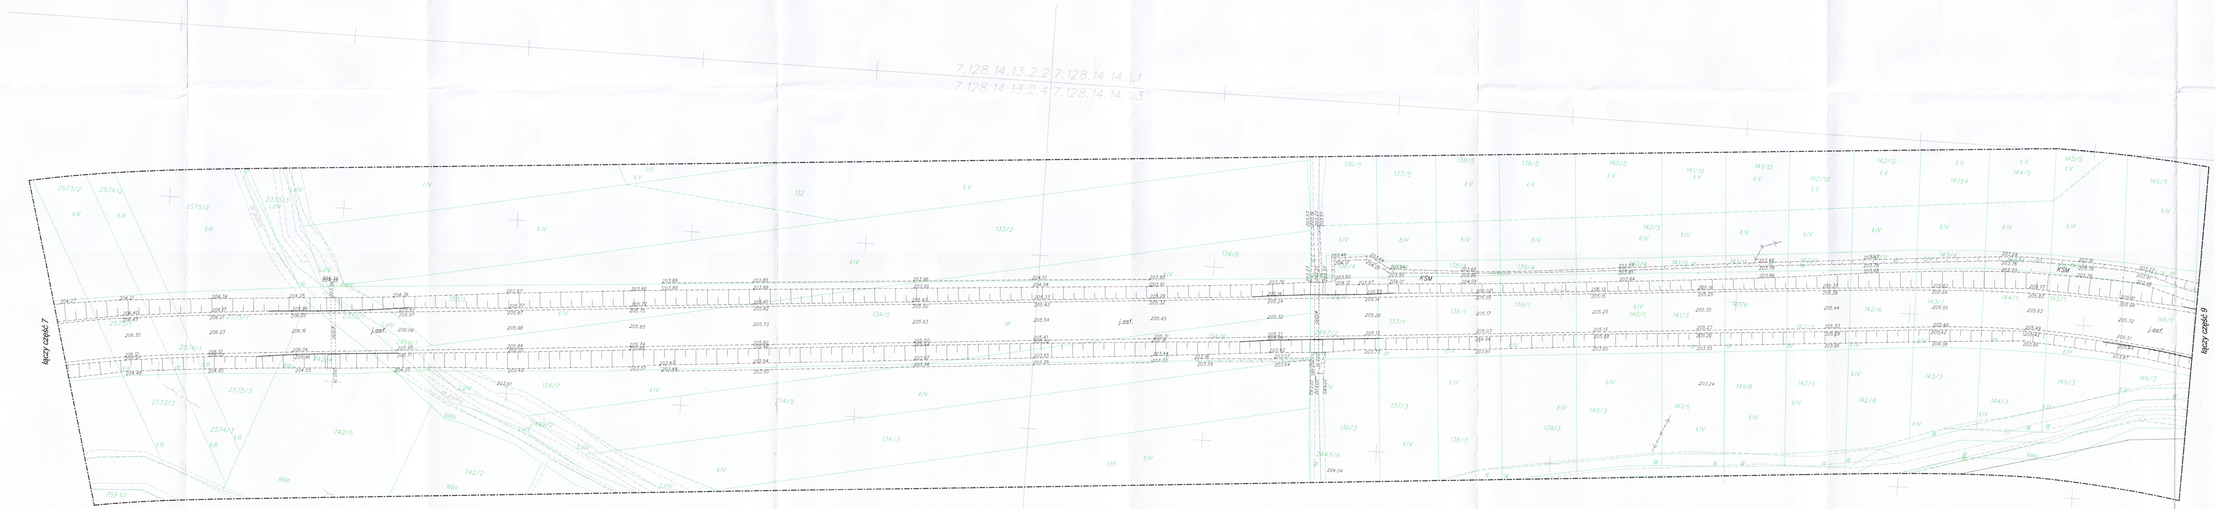

STAROSTWO POWIATOWE W PROSZOWICACH
Wydział Geodezji, Kartografii i Gospodarki Nieruchomościami
Wykonawcom na mapie nie zaistniała treść informacji terenu zasobu zewidencjonowanej w dokumencie zawierającym w postaci tradycyjnej przyjęte do ewidencji materiałów inwentaryzacji powykonawczej pod nr 2011-09-0 8 oraz w postaci informatycznej w systemie informatycznym pod nr 2011-09-0 8
2011-09-08
(pieczęć i nazwisko osoby zatrudnionej w Wydziale Geodezji, Kartografii i Gospodarki Nieruchomościami)

STAROSTWO POWIATOWE W PROSZOWICACH
Wydział Geodezji, Kartografii i Gospodarki Nieruchomościami
Wykonawcom na mapie nie zaistniała treść informacji terenu zasobu powstałe w wyniku aktualizacji przyjęte do ewidencji materiałów inwentaryzacji powykonawczej w dniu 2011-09-0 8 pod nr 2011-09-0 8
2011-09-08
(pieczęć i nazwisko osoby zatrudnionej w Wydziale Geodezji, Kartografii i Gospodarki Nieruchomościami)

mgr inż. Wojciech Ciołkosz
Geodeta Powiatowy

Realizacja zlecenia
nr ~~zgłoszenia~~ z projektem zagospodarowania przez
Zespół Organizacyjno Dokumentacji Projektowej
Nr 4443/13 z dn. 19.09.2011 r.
Wykonano dn. 28.09.2011 r.

OPTIMA BG
Biuro Geodezyjne
30-709 KRAKÓW
tel. (+48) 12 418 11 55, 12 418 11 53
fax (+48) 12 418 11 51, 12 418 11 52
NIP 867-166-93-78, REGON 356177-793
www.optimabg.pl, biuro@optimabg.pl

część 8

OPTIMA BG 30-709 Kraków, ul. Stoczniowców 3		
Mapa inwentaryzacji powykonawczej inf. drogowej i sieci uzbr. terenu Skala 1:500		
nr zlec. 1417	Obiekt: Obwodnica Proszowic	miasto: Proszowice gmina: Proszowice

Układ poziomy: 2000/21
Układ pionowy: Kronstadt

Wykonał dnia 28.09.2011

OPTIMA
mgr inż. Rafał Stachowicz
Geodeta uprawnienia nr 41/79